


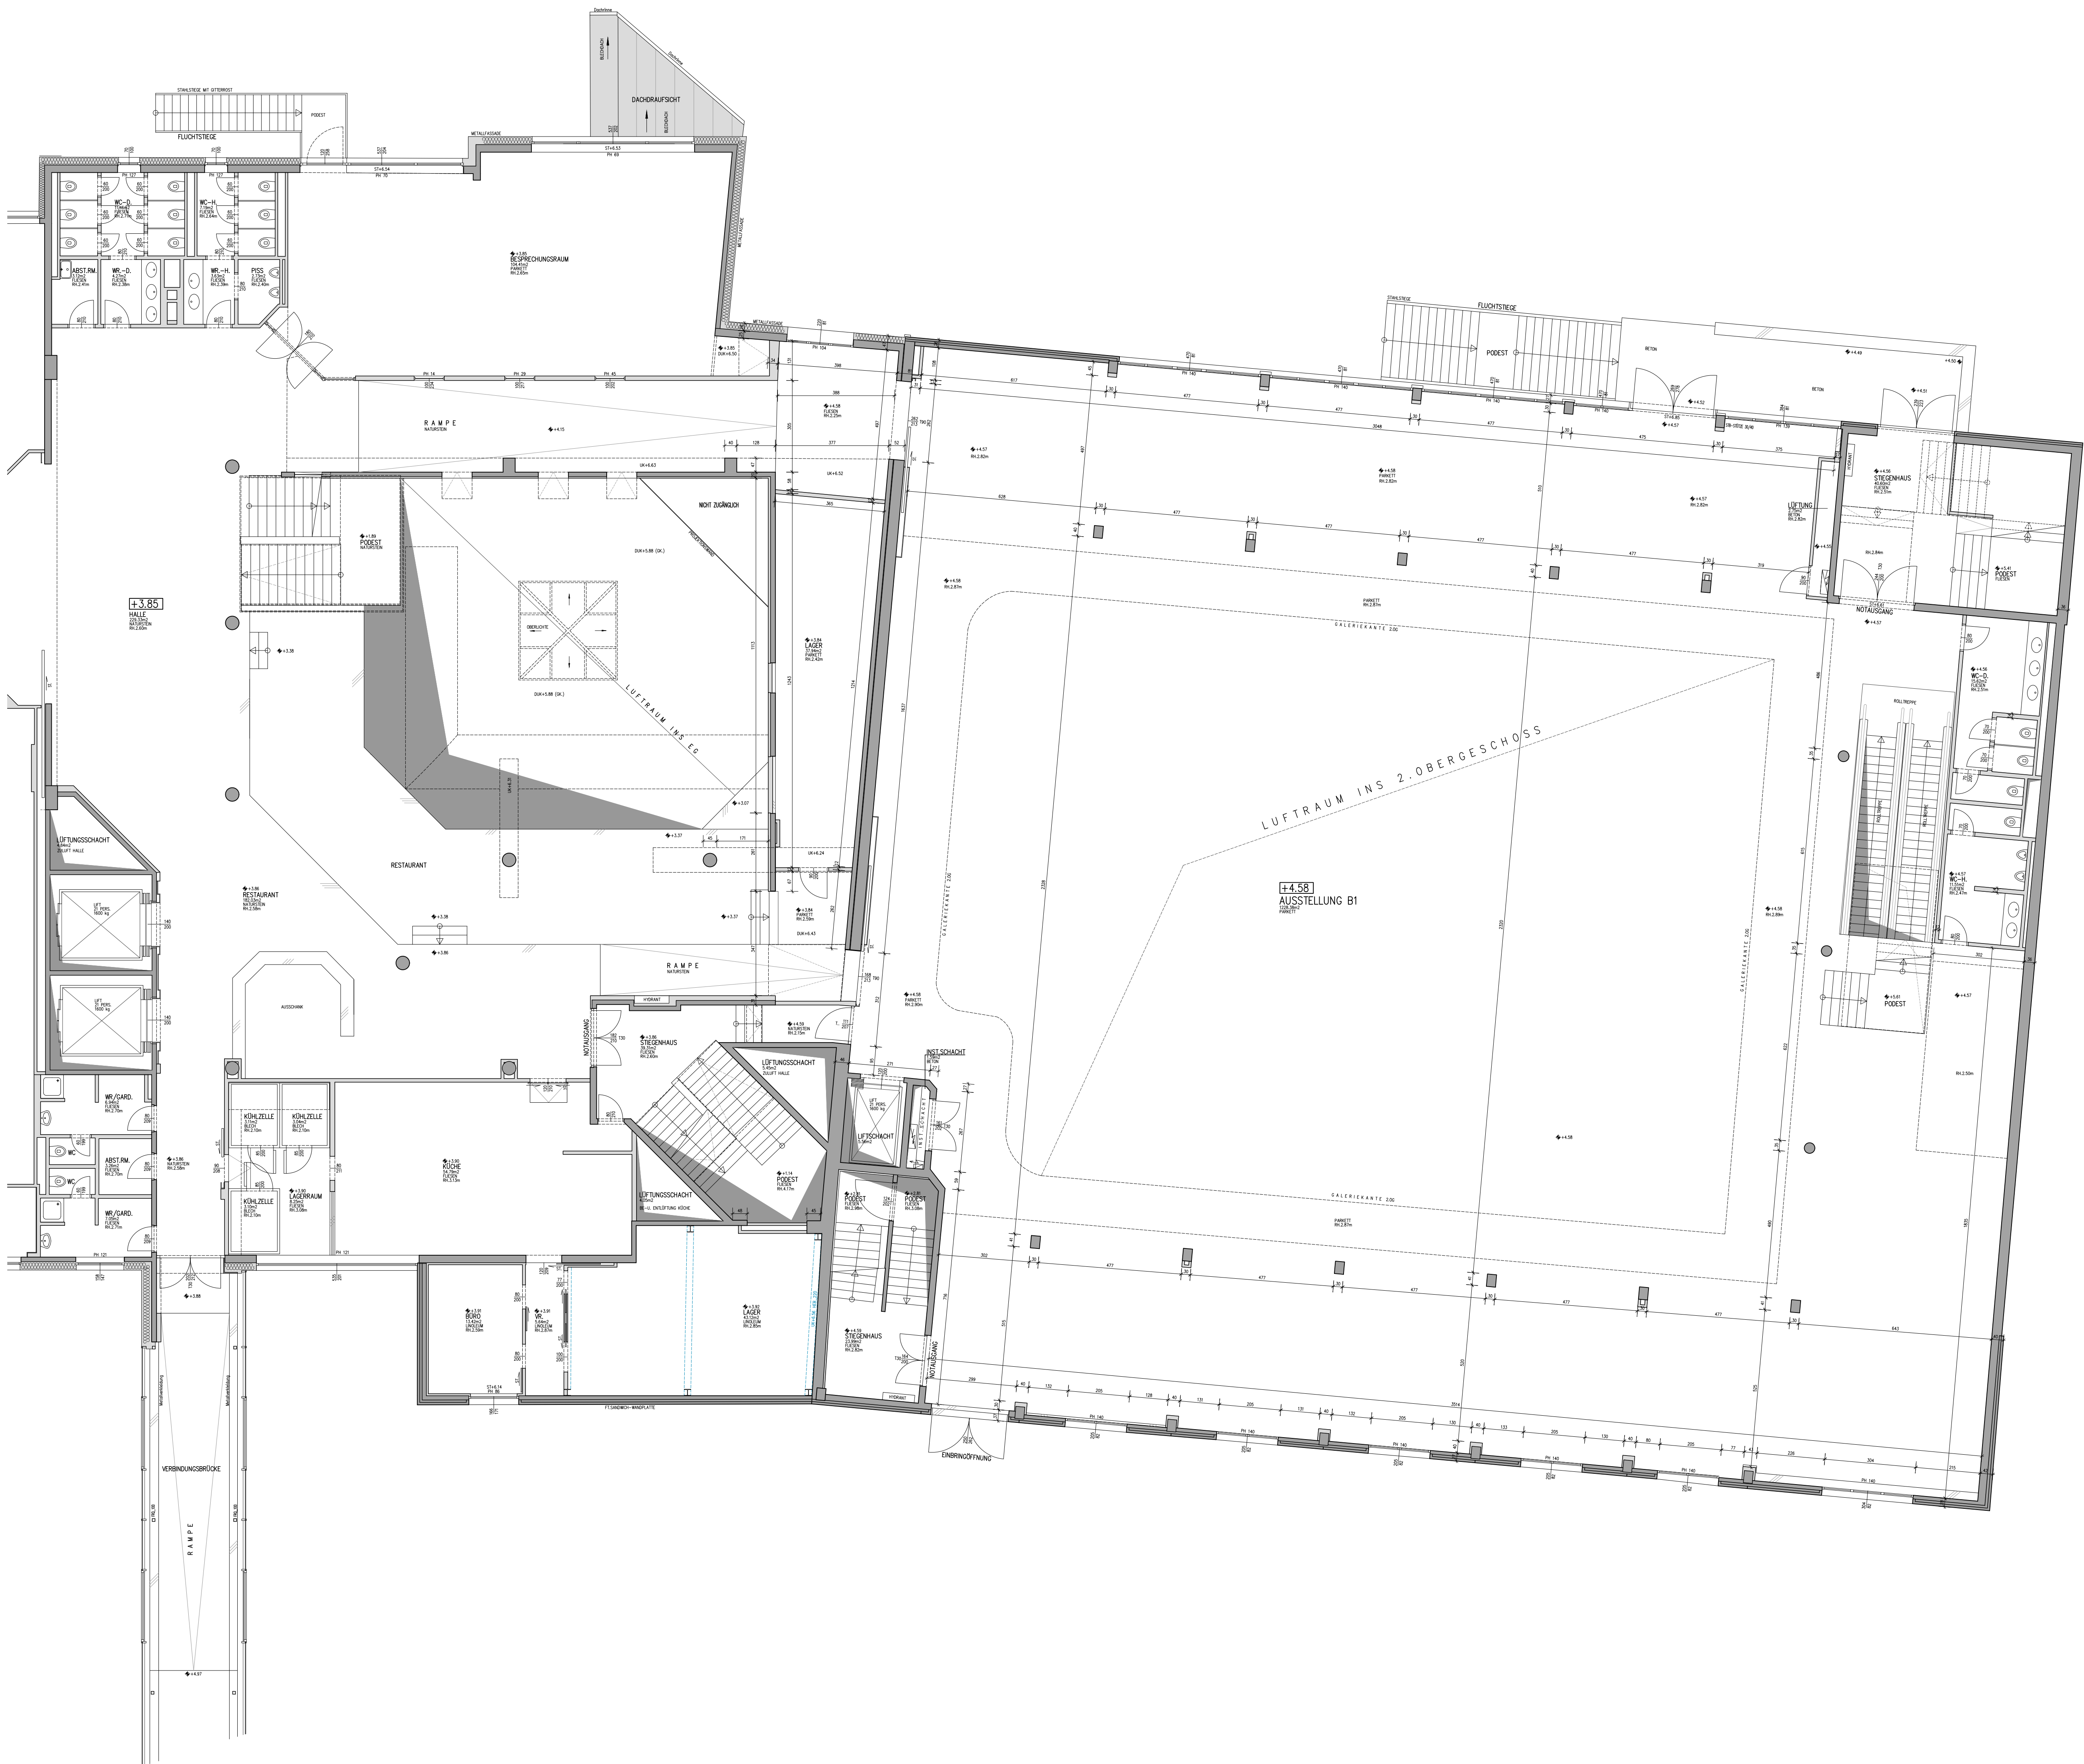


±0.00 = FBOK.EG EINGANGSHALLE = 430.83m.ü. Adria

- VOR BEGINN VON ARBEITEN AUSFÜHRENDEN FIRMEN SIND NATURMASSE ZU NEHMEN !
- ALLE BAUTEILE AUF LAYER ... \$ KÖNNTEN NICHT VERMESSEN WERDEN (WURDEN ANGENOMMEN) !!
- ART UND TRAGFÄHIGKEIT VON MATERIALIEN SIND ZU ÜBERPRÜFEN !
- KAMINIAUSSPARUNGEN NICHT DARGESTELLT !!
- HAUSTECHNISCHE GERÄTE NUR SYMBOLISCH DARGESTELLT !!
- FENSTERBESCHREIBUNG: B1 KASTENFENSTER = STÜCKLUCHE !!
- TÜRBSCHREIBUNG = DURCHGANGSLUCHE !!

ST.	STURZ	DUK.	DECKENUNTERKANTE
UK.	UNTERZUG	RH.	RAUMHÖHE
SB.	SEMENTBOGEN	PH.	PARAPETHÖHE
KB.	KORBBOGEN	ABH.	ABGEHÄNGTE DECKEN
RB.	RUNDBOGEN	OK.	GIPS-KARTON
VK.	VERKLEIDUNGEN	PAH.	ABGEHÄNGTE METALLPANEL-DECKE
		MF.	MINERALFASER-DECKE
		OK.	OBERKANTE
		WH.	WANDHÖHE
		MOK.	MAUERKORPERKANTE

LEGENDE: BESTAND

1

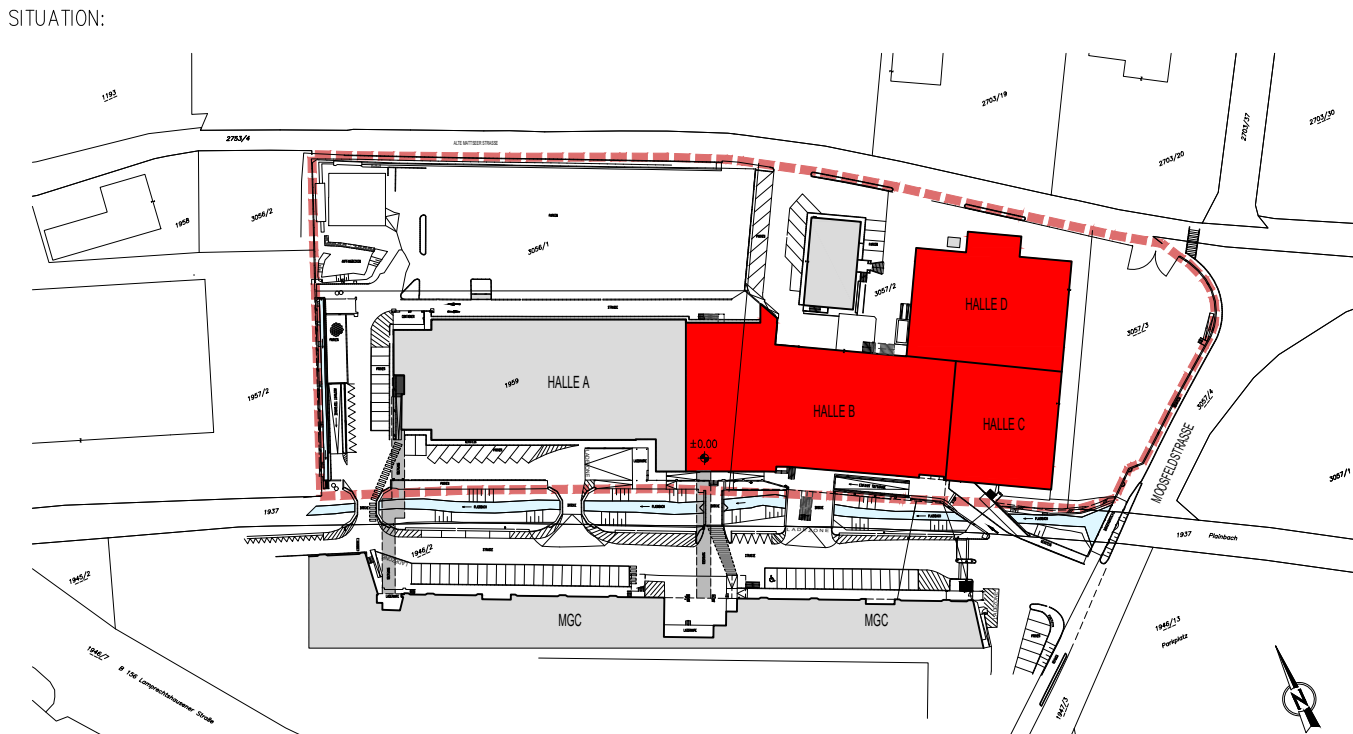

PROJEKT:	plan + quadrat Bauplanungsamt GmbH A - 4000 Liquorierstraße 4 Tel. 07242 / 29 1741 Fax 07242 / 29 1740-39 Web 0600 / 40 00 886 office@plan-quadrat.at www.plan-quadrat.at	PLAN NR. 01/02 MASSSTAB 1:100 DATUM AUGUST 2016 GEZ. PLANZ ÄNDERUNGEN 0 1 2 3 4 5 6 7 8 9	BRANDBOX SALZBURG GmbH MOOSFELDSTRASSE 1 5101 BERGHEIM b. SALZBURG	BESTANDSPLAN 1.OBERGESCHOSS
----------	---	---	---	--------------------------------

1.OBERGESCHOSS: